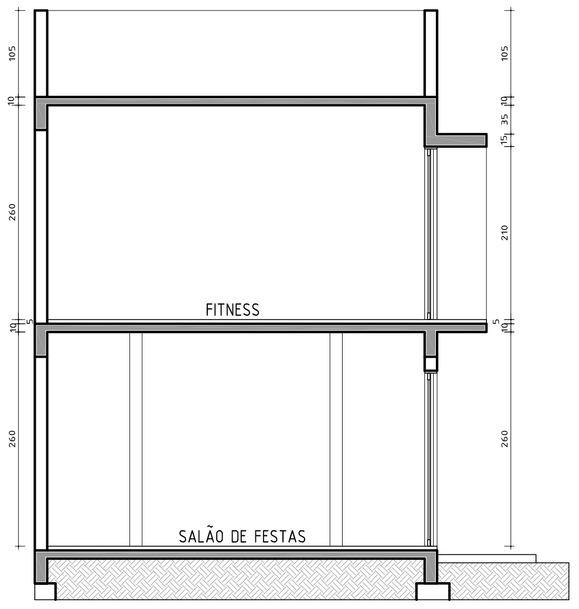

Corte AA
Escala 1:50

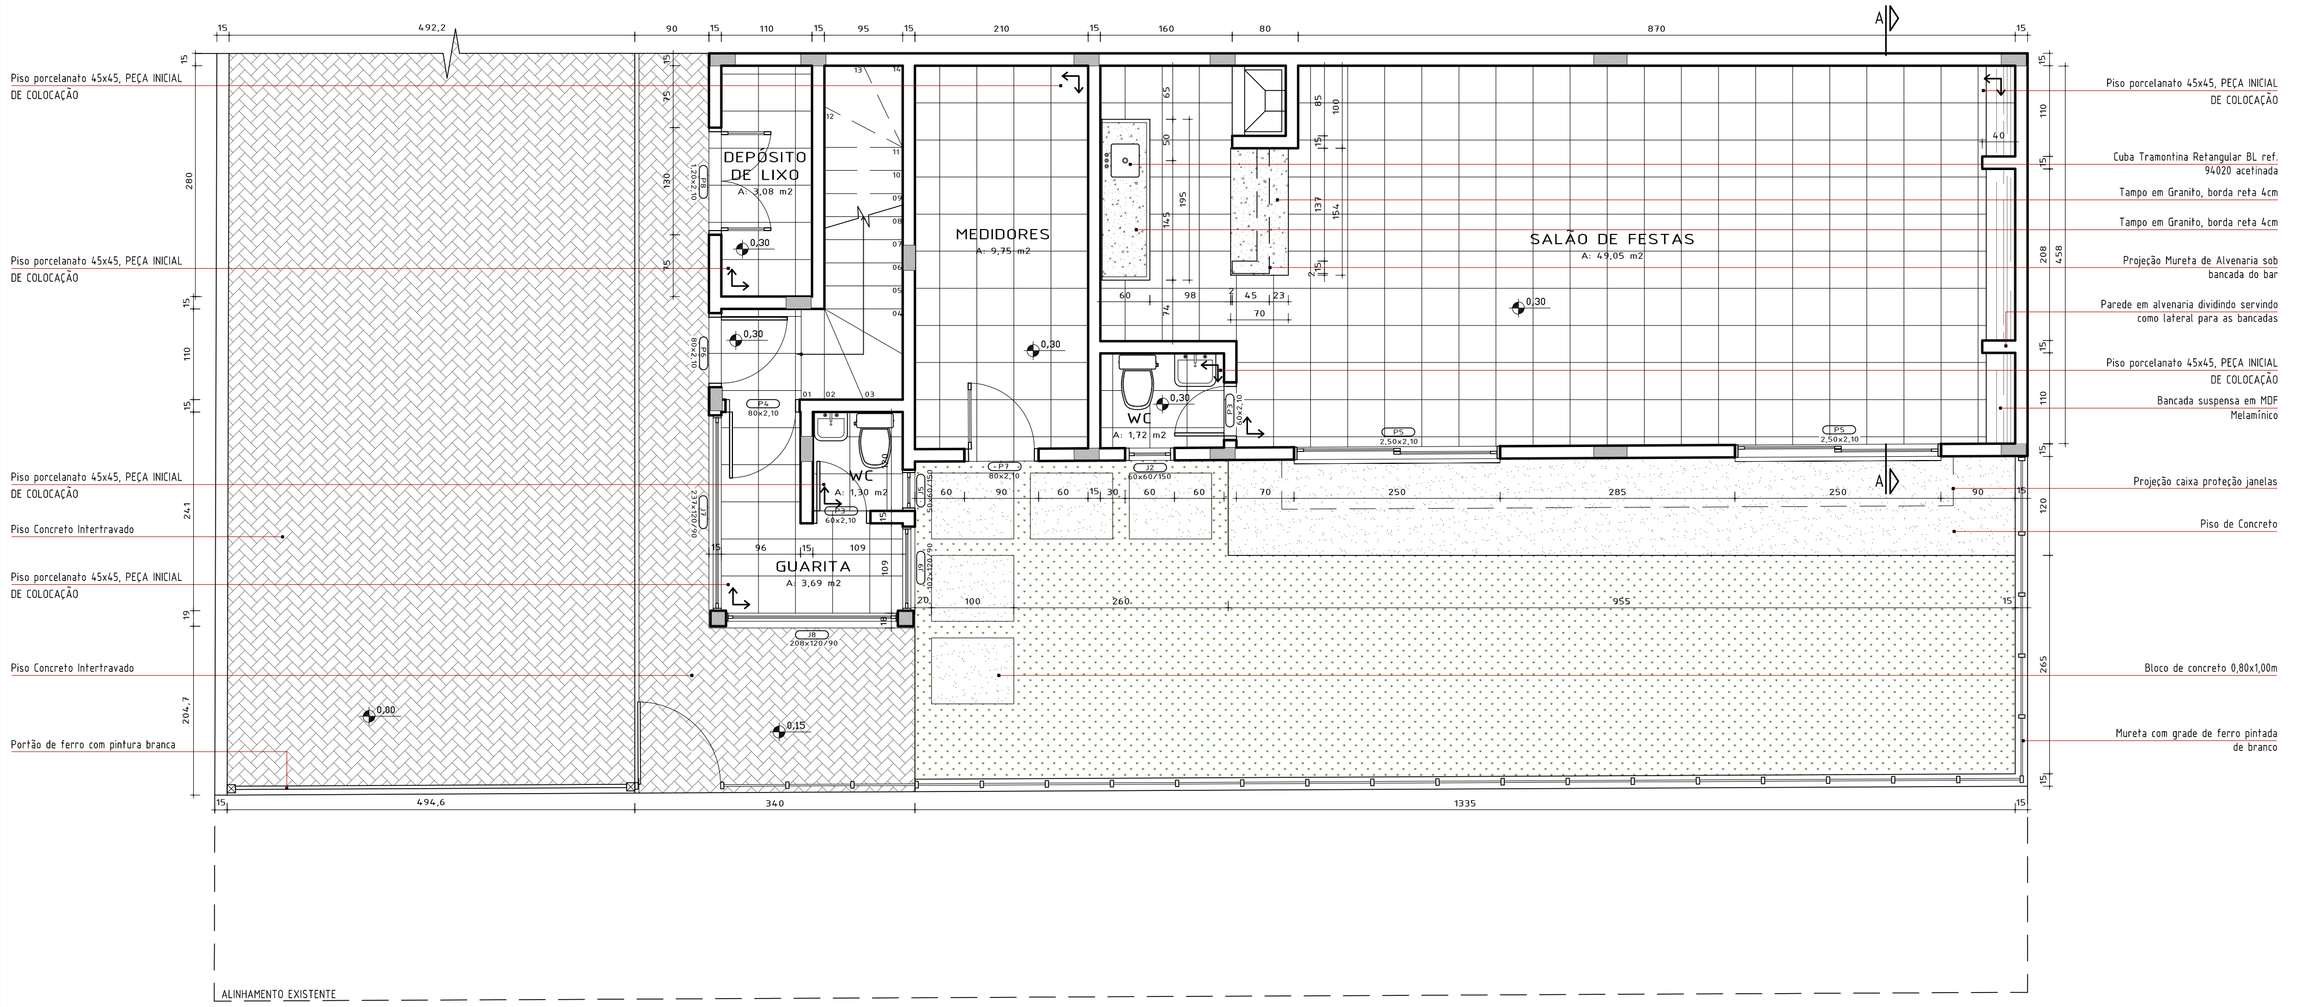

Planta Baixa Térreo – Volume Salão de Festas e Fitness
Escala 1:50

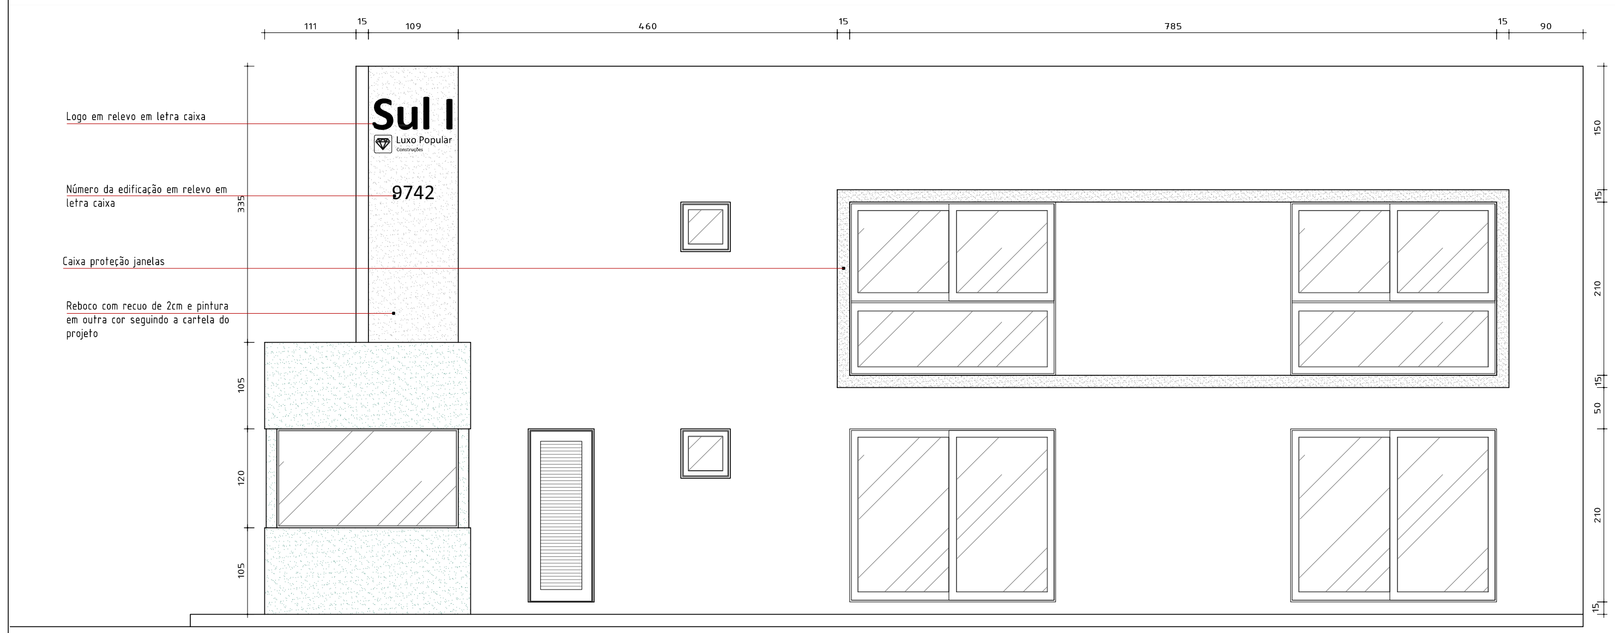

Fachada Volume Salão de Festas
Escala 1:75

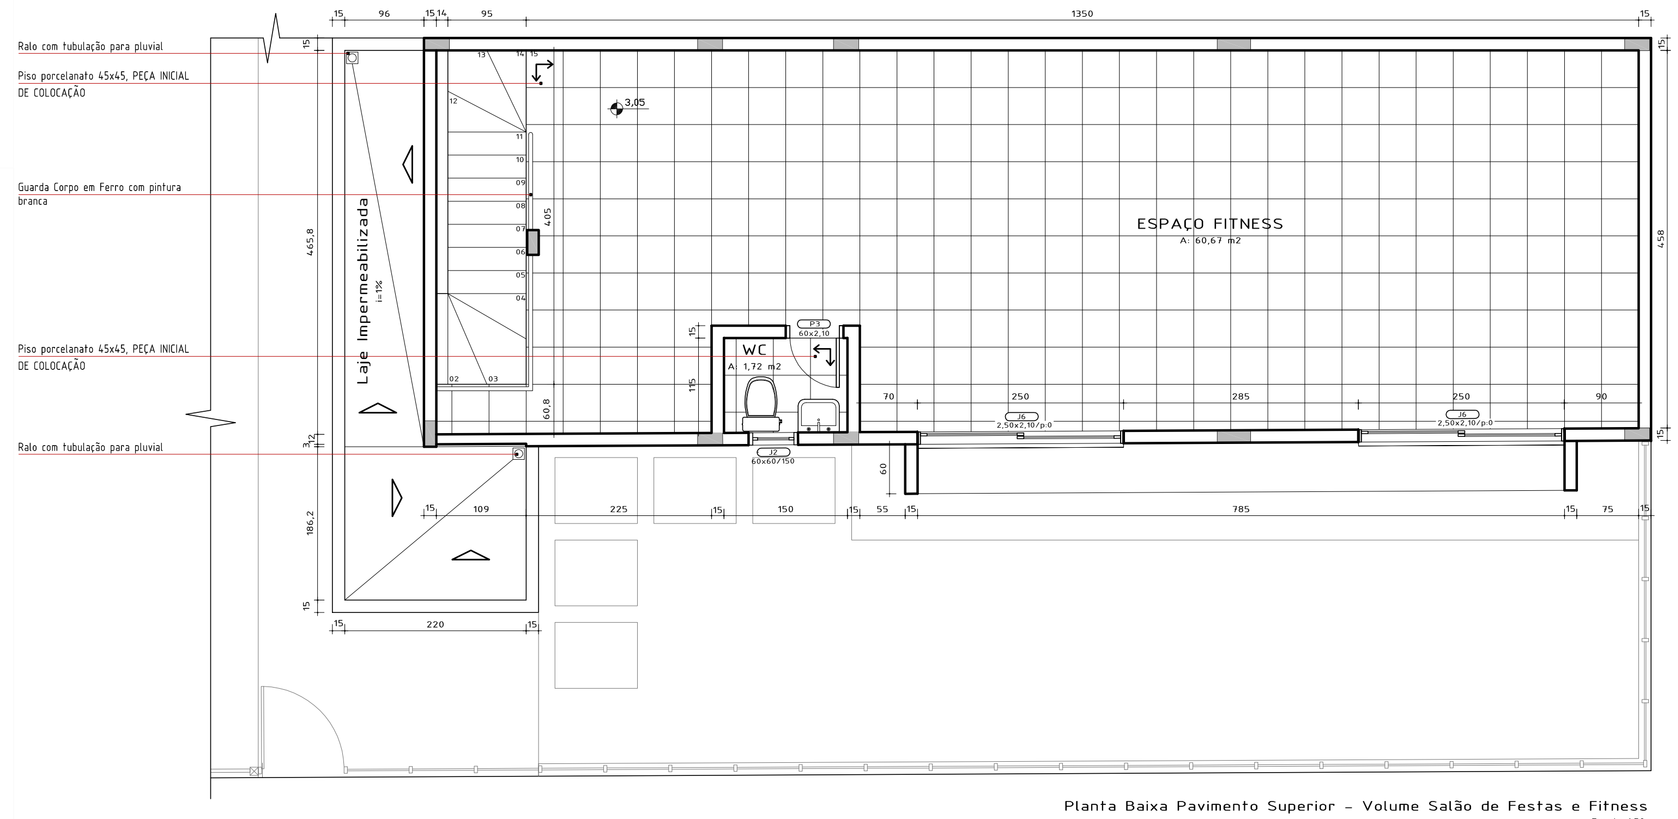

Planta Baixa Pavimento Superior – Volume Salão de Festas e Fitness
Escala 1:50

BCONSTRUÇÕES
51 99818994
wbandeira@me.com
www.bconstrucoes.com.br

Sul 1 - As Built Arquitetônico - Salão de Festas

As Built: Estúdio AZ Arquitetura

data: 25/01/2016
escala: 1:50

1/1
prancha